


名 称	規 格	単位	員 数	単 価	金 額	摘 要
排水管 (硬質塩化ビニル管)	地中配管 VP150 φ 川砂充填	m	107			材工共
排水管 (硬質塩化ビニル管)	地中配管 VP200 φ 川砂充填	m	4.9			材工共
排水管 (ビーム管防護管)	HP150 φ コンクリート360° 保護	m	13.2			材工共
排水管 (縦管)	VP150 φ	m	2.1			材工共
根切り		m3	234			機械運転共 ※項目追加
埋戻し(B種)	発生土	m3	174			機械運転共
計						


名 称	規 格	単位	員 数	単 価	金 額	摘 要
コンクリート打設手間		式	1			養生共
型枠	小型構造物用型枠	m ²	18.9			制作・組立・解体共
型枠運搬費	型枠廃棄処分共	m ²	18.9			積卸共
外部土間階段 手摺	ステンレス製 床付 H=800 平部 ※規格変更 支柱: 42.7φ @1000程度	m	2.5			材工共
外部土間階段 手摺	ステンレス製 床付 H=800 斜部 ※規格変更 支柱: 42.7φ @1000程度	m	6.8			材工共
床防水モルタル塗り	金ごて モルタル仕上げ 厚30	m ²	2.9			材工共
階段防水モルタル塗り	金ごて モルタル仕上げ 厚30	m ²	11.1			材工共
排水溝 防水モルタル塗り	金ごて W80×H100(糸幅180) 外部土間階段	m	2.5			材工共
排水溝 防水モルタル塗り	金ごて W80×H100(糸幅180) 外部土間階段: 段部	m	9.4			材工共
階段ノンスリップ [°]	樹脂系滑り止め塗装	m	49.4			材工共
計						

名 称	規 格	単位	員 数	単 価	金 額	摘 要
コンクリート打設手間		式	1			養生共
型枠	小型構造物用型枠	m ²	18.9			制作・組立・解体共
型枠運搬費	型枠廃棄処分共	m ²	18.9			積卸共
外部土間階段 手摺	ステンレス製 床付 H=850 平部 支柱:42.7φ @1000程度	m	2.5			材工共
外部土間階段 手摺	ステンレス製 床付 H=850 斜部 支柱:42.7φ @1000程度	m	6.8			材工共
床防水モルタル塗り	金ごて モルタル仕上げ 厚30	m ²	2.9			材工共
階段防水モルタル塗り	金ごて モルタル仕上げ 厚30	m ²	11.1			材工共
排水溝 防水モルタル塗り	金ごて W80×H100(糸幅180) 外部土間階段	m	2.5			材工共
排水溝 防水モルタル塗り	金ごて W80×H100(糸幅180) 外部土間階段:段部	m	9.4			材工共
階段ノンスリップ	樹脂系滑り止め塗装	m	49.4			材工共
計						


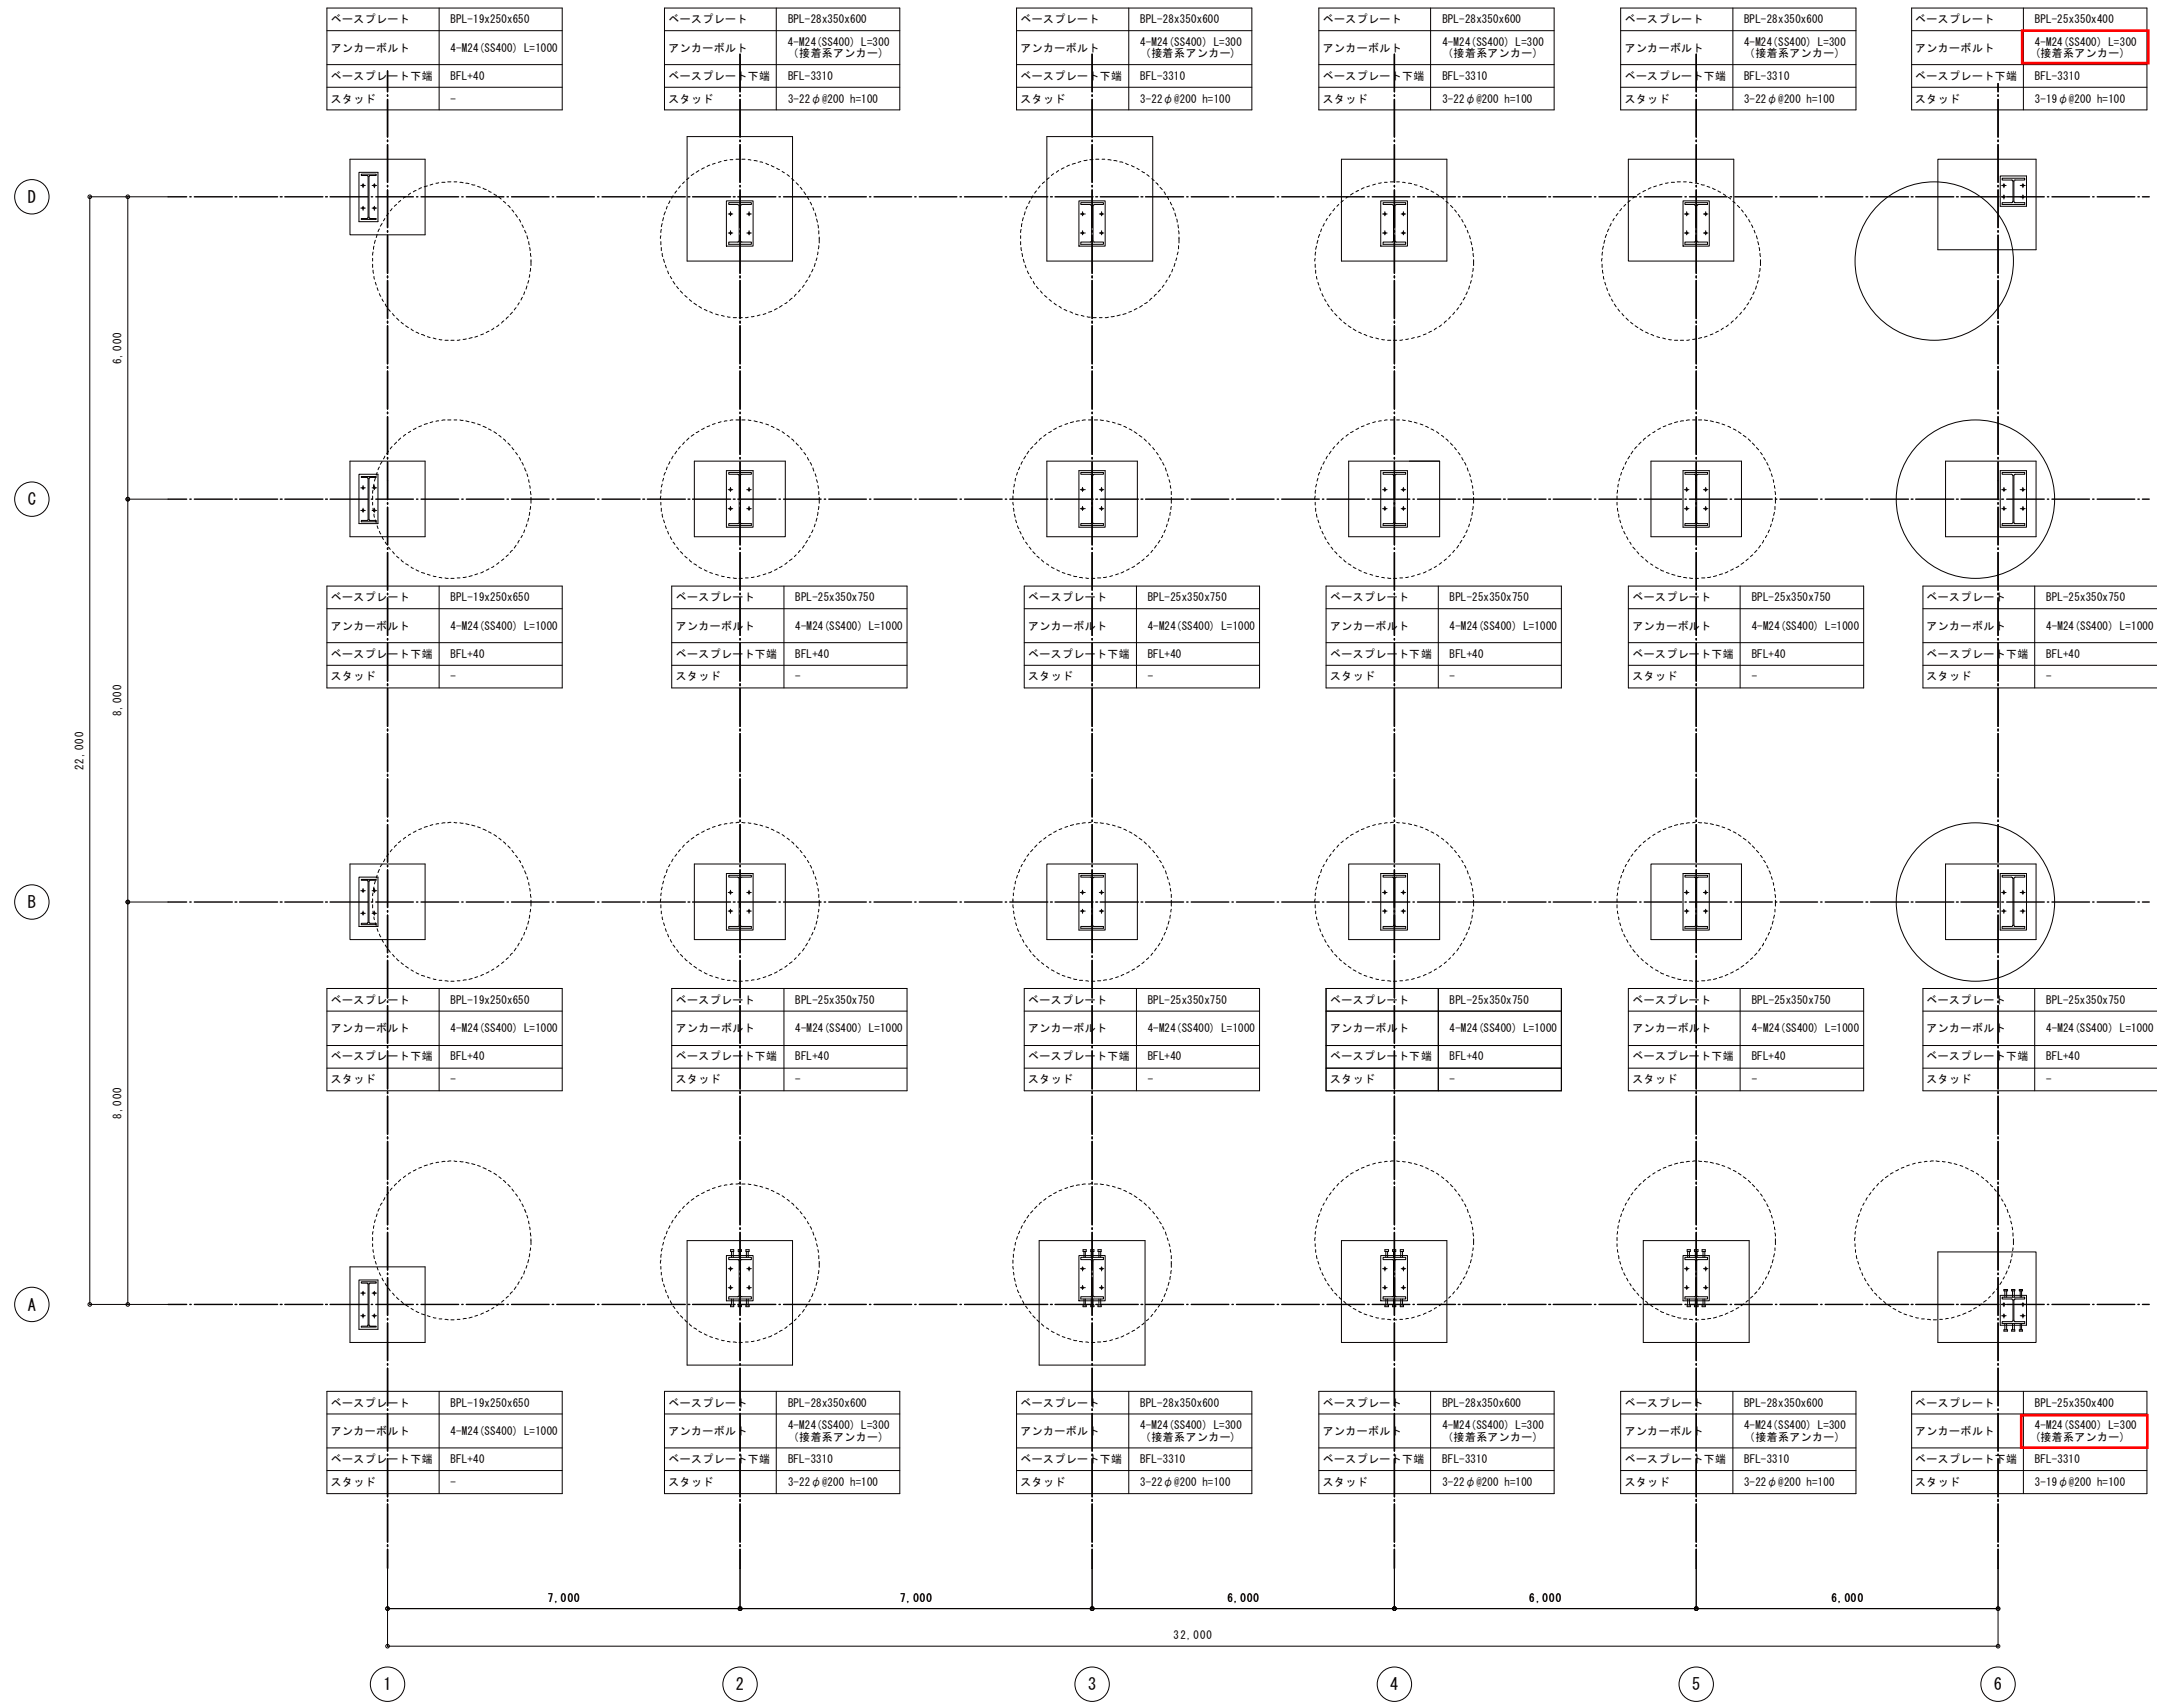


アンカーの仕様修正しました。


設計図	平成 29 年度	設計年月日	平成31年2月	縮尺	1/50 (A1)	番	S-40
	業務名	海老江換気所実施設計業務					
	路線名	大阪市道高速道路淀川左岸線 (2 期)					
	図名	アンカー伏図					
	設計請負	株式会社 都市環境設計					
竣工図	担当部所	阪神高速道路株式会社 建設・更新事業本部 施設課					
	平成 年度	管理番号		図面番号			
	工事名						
	施工者名						
竣工図	工期						

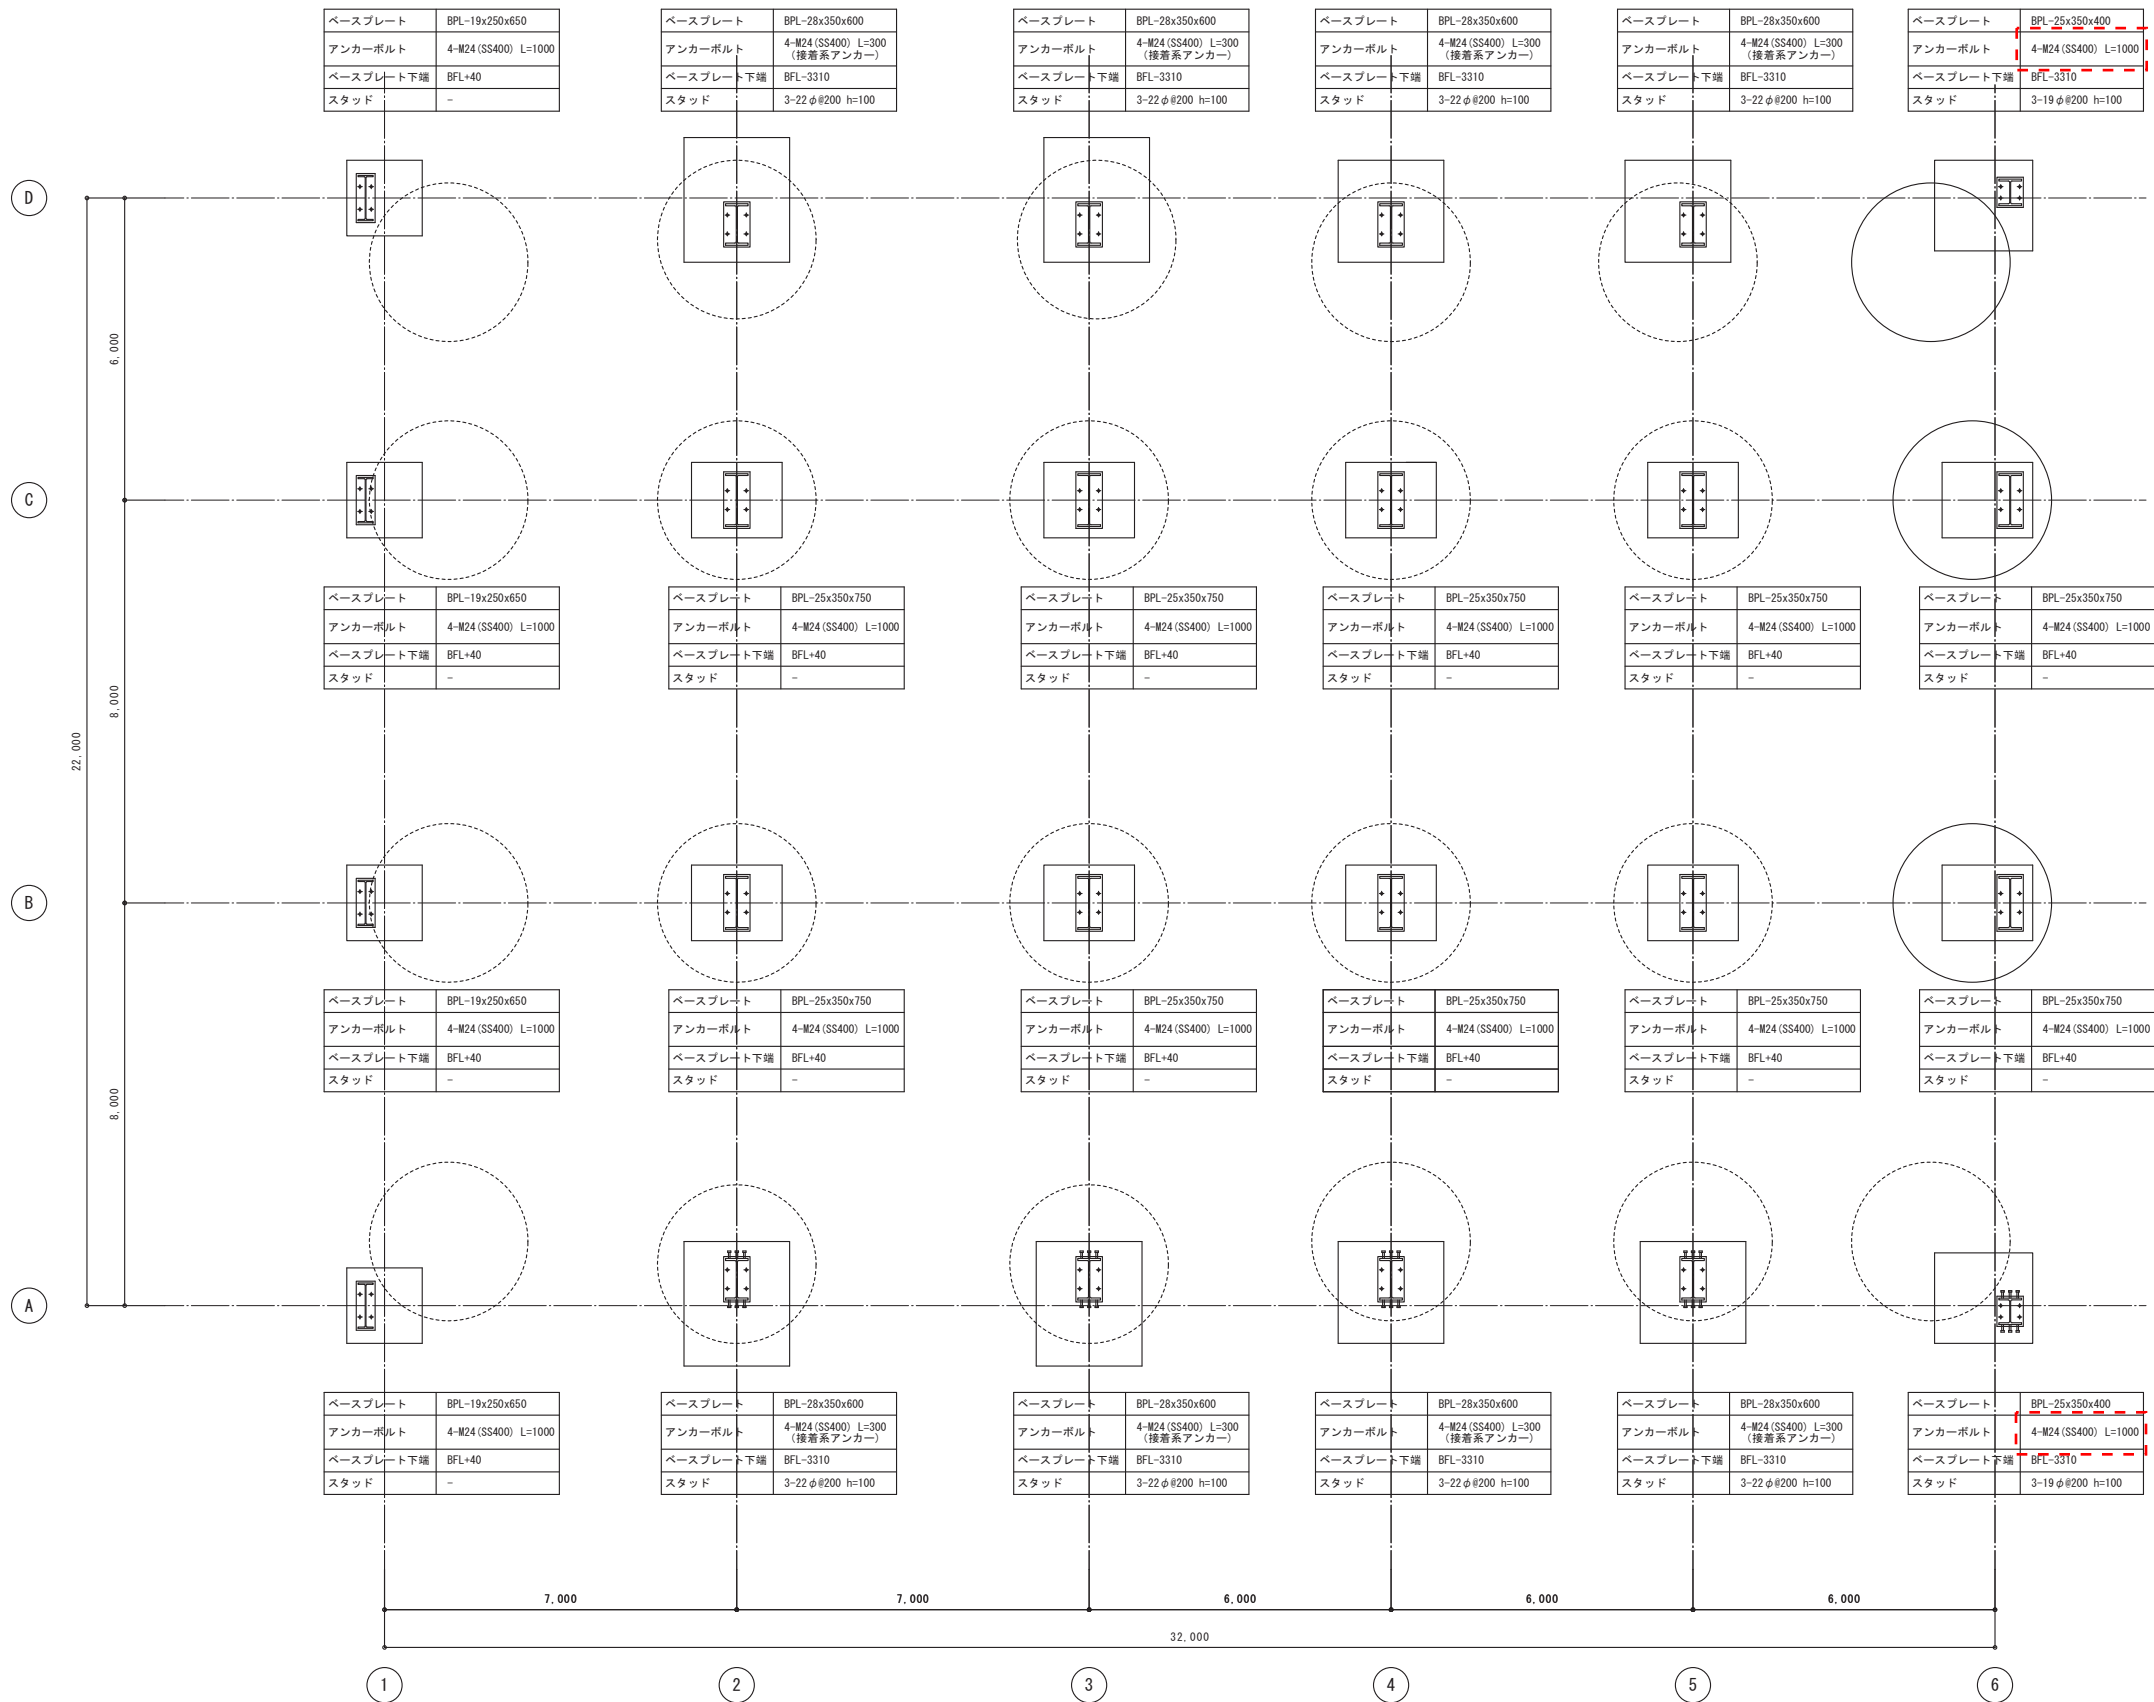

設計図	平成 29 年度	設計年月日	平成31年2月	縮尺	1/50 (A1)	番	S-40
	業務名	海老江換気所実施設計業務					
	路線名	大阪市道高速道路淀川左岸線(2期)					
	図名	アンカー伏図					
	設計請負	株式会社 都市環境設計					
竣工図	担当部所	阪神高速道路株式会社 建設・更新事業本部 施設課					
	平成 年度	管理番号		図面番号			
	工事名						
	施工者名						
	工 期						

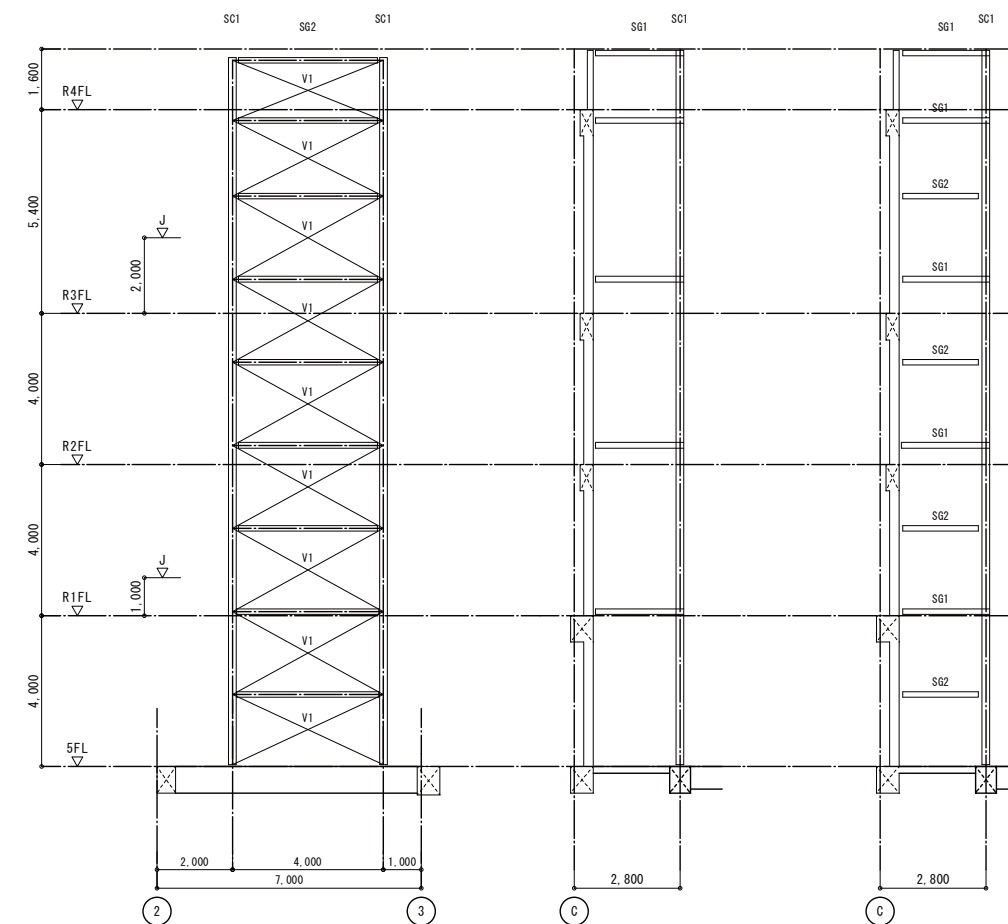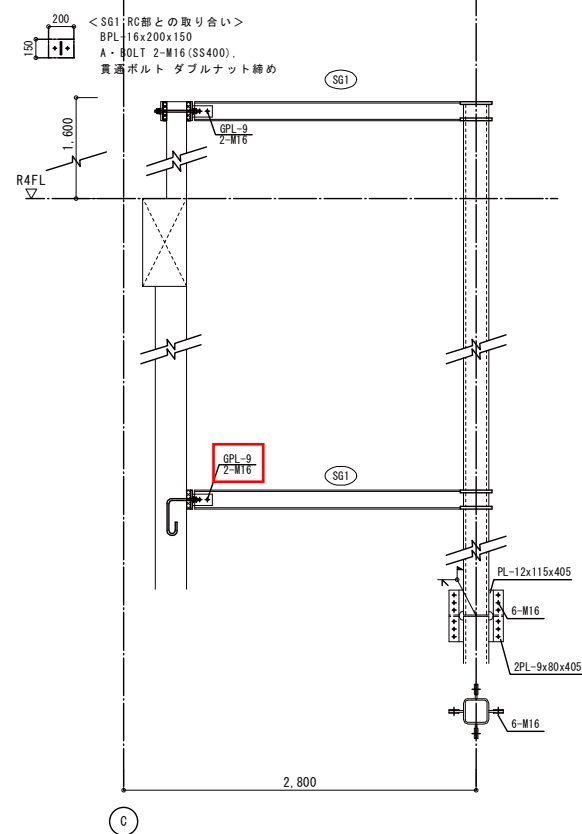


3通り-1,000軸組図 1/100

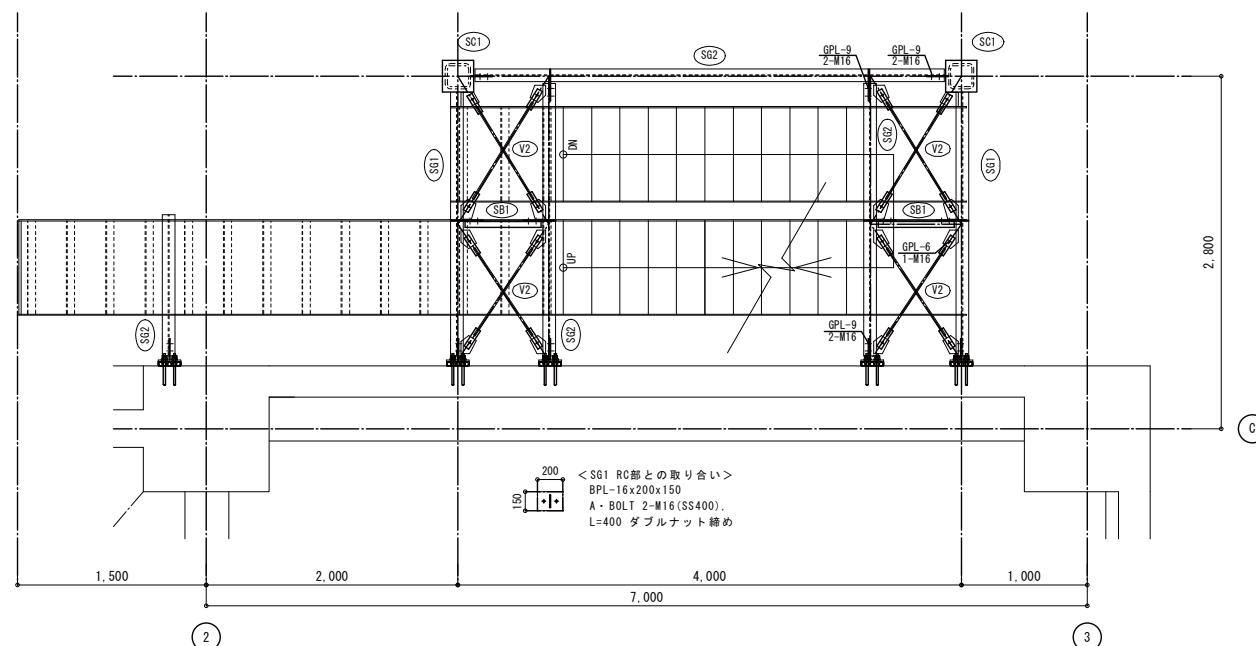




屋根面プレスリスト 1/30 特記なき限り 1.材質はS4400		
羽子板ボルトのボルト孔径は21.5mmとする。		
ガセットプレートのボルト孔径は22mmとする。		
	壁面 プレス V1	床面 プレス V2
断面		
主 材	1-M20 (SNR400B)	1-M16 (SNR400B)
羽子板PL	FB- 9x65x195	FB- 6x55x170
ガセット	GPL- 9	GPL- 9
ボルト	HTB 1-M20	HTB 1-M16
備 考		

鉄骨梁リスト		・材質：SS400	
符 号	部 材	材 質	仕口部
SG1	H-148x100x6x9	SN400B	——
SG2	H-148x100x6x9	——	GPL- 9.2-M16, VPL- 9
SB1	[-100x50x5x7.5	——	GPL- 9.2-M16, VPL- 9

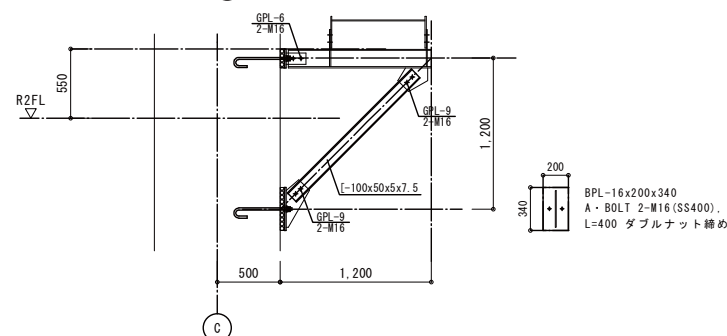

設 計 図	平成 29 年度	設計年月日	平成31年2月	換尺	1/30(A1) 1/60(A3)	番 号	S-41
	業 務 名	海老江換気所実施設計業務					
	路 線 名	大阪市道高速道路淀川左岸線（2期）					
	図 名	屋外敷設階段詳細図					
	設計請負	株式会社 都市環境設計					
竣 工 図	担当部所	阪神高速道路株式会社 建設・更新事業本部 施設課					
	平成 年度	管理番号		図面番号			
	工 事 名						
	施工者名						
	工 期						



GPLの厚み修正しました。

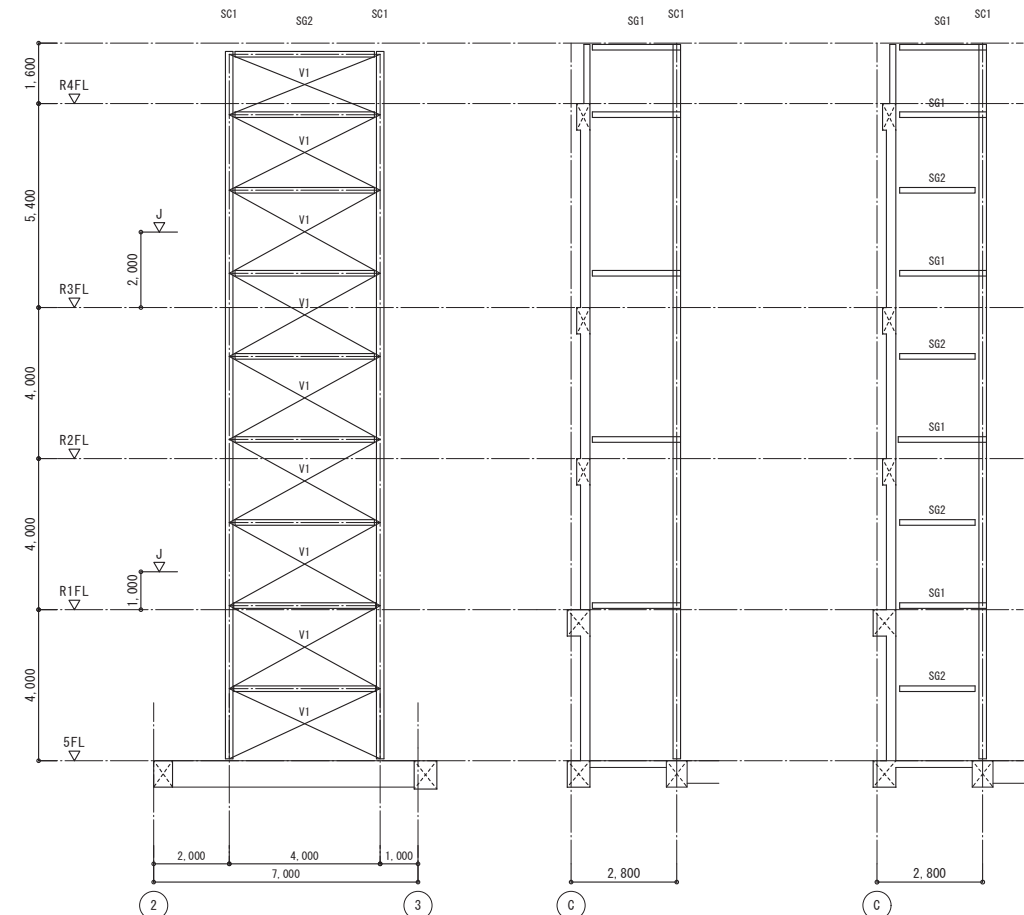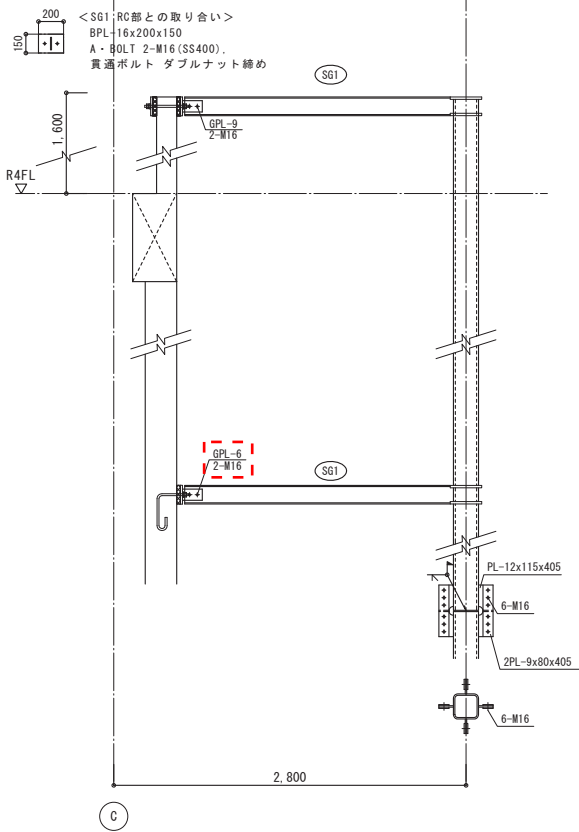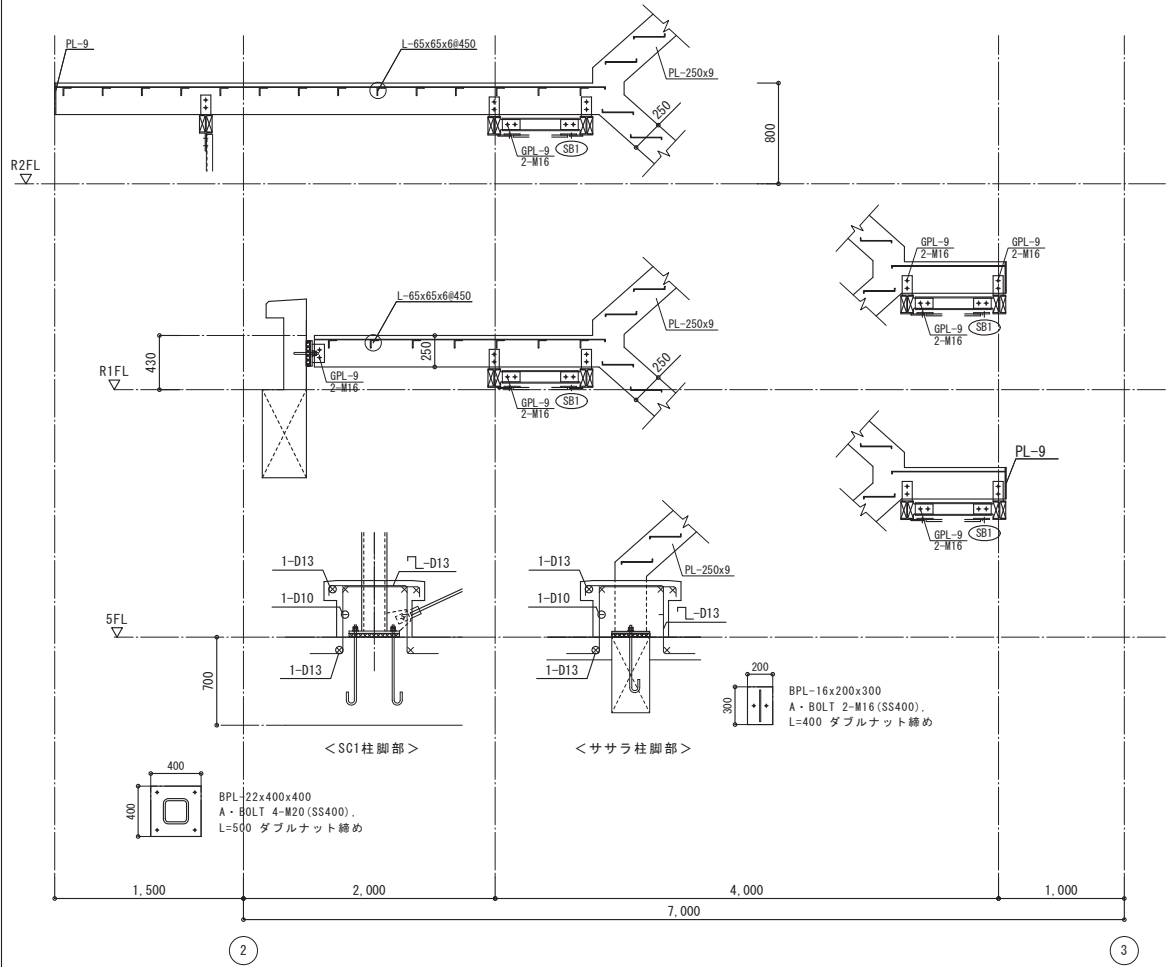

C通り+2,800軸組図 1/100

2通り+2,000軸組図 1/100


3通り-1,000軸組図 1/100

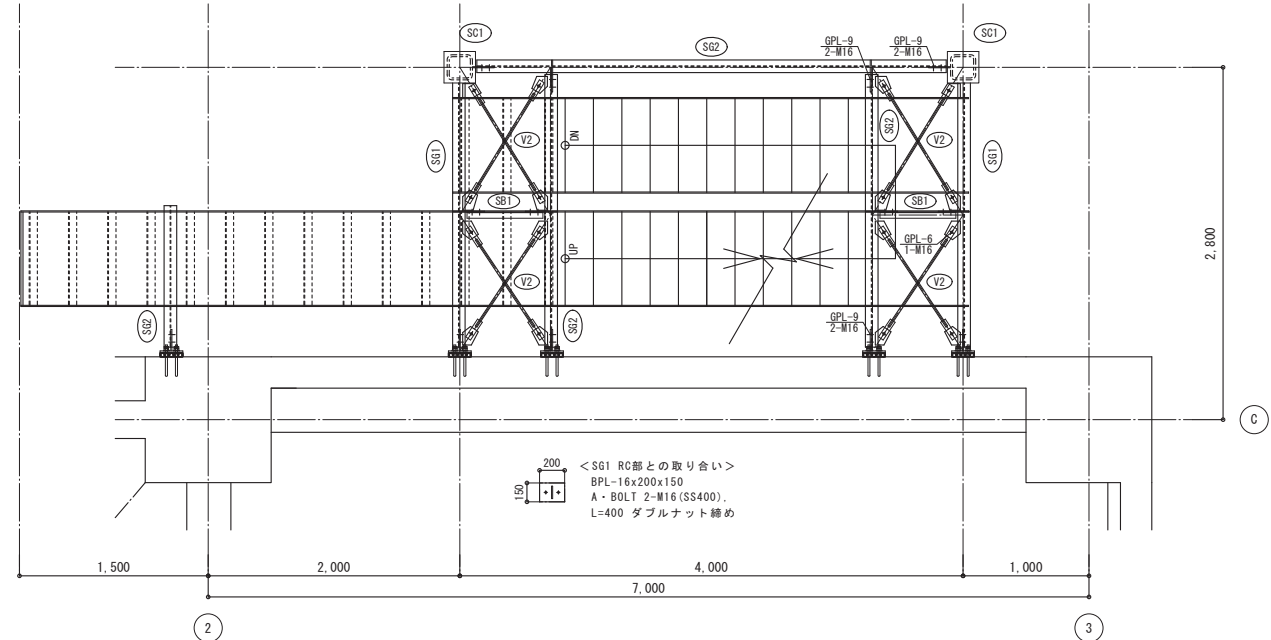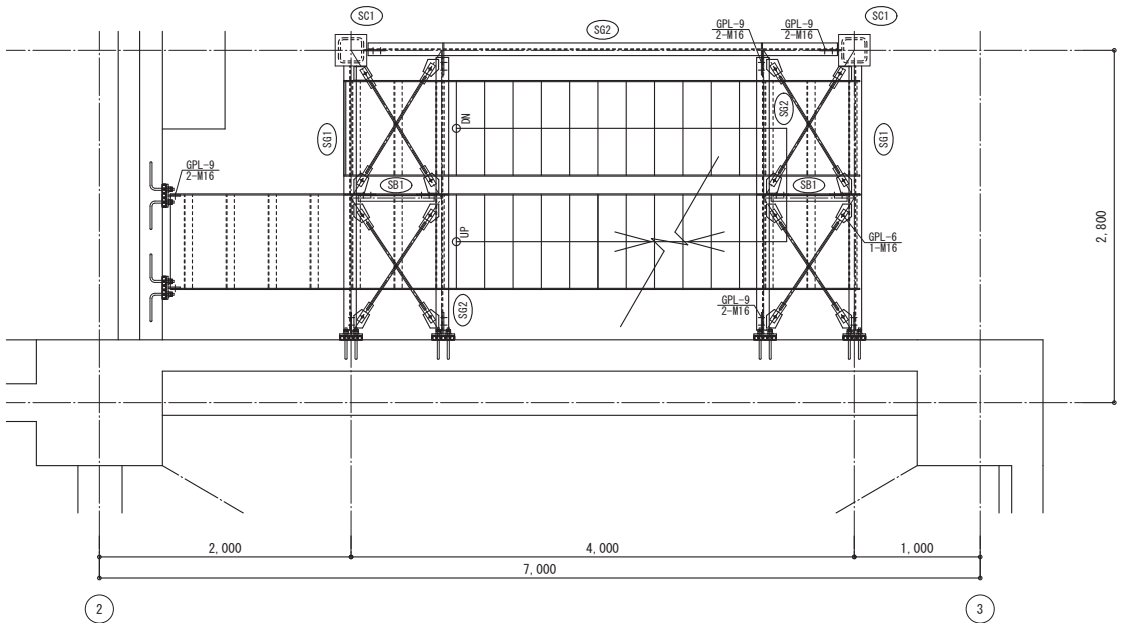

屋根面ブレースリスト 1/30 特記なき限り 1.材質はSS400		
羽子板ボルトのボルト孔径は21.5mmとする。		
ガセットプレートのボルト孔径は22mmとする。		
	壁面ブレース V1	床面ブレース V2
断面		
主 材	1-M20 (SNR400B)	1-M16 (SNR400B)
羽子板PL	FB- 9x65x195	FB- 6x55x170
ガセット	GPL- 9	GPL- 9
ボルト	HTB 1-M20	HTB 1-M16
備 考		

柱リスト ・材質: BCR295 ・通しダイアフラムはSN490Cとする。 ・内ダイアフラムはSN490Bとする。		
符 号	SC1	
全周	□-200x200x12	

鉄骨梁リスト ・材質: SS400			
符 号	部 材	材 質	仕口部
SG1	H-148x100x6x9	SN400B	—
SG2	H-148x100x6x9	—	GPL- 9, 2-M16, VPL- 9
SB1	[-100x50x5x7.5	—	GPL- 9, 2-M16, VPL- 9

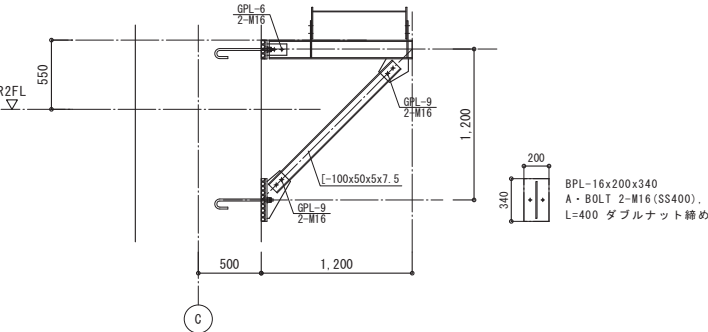

設計 図	平成 29 年度	設計年月日	平成31年2月	縮尺	1/30 (A1) 1/60 (A3)	番号	S-41
	業 務 名	海老江換気所実施設計業務					
	路 線 名	大阪市道高速道路淀川左岸線 (2期)					
	図 名	屋外鉄骨階段詳細図					
	設計請負	株式会社 都市環境設計					
竣工 図	担当部所	阪神高速道路株式会社 建設・更新事業本部 施設課					
	平成 年度	管理番号		図面番号			
	工 事 名						
	施工者名						
	工 期						